Envoyé en préfecture le 08/04/2025
Reçu en préfecture le 08/04/2025
Publié le 08 AVR. 2025
ID : 030-213002975-20250404-2025_19-DE

2025-19

RÉPUBLIQUE FRANÇAISE

DÉPARTEMENT DU GARD — ARRONDISSEMENT : LE VIGAN

DÉLIBÉRATION DU CONSEIL MUNICIPAL
DE LA COMMUNE DE SAINT-SAUVEUR-CAMPRIEU

Nombre de conseillers en exercice : 8

présents : 5

votants : 5

L'an deux mille vingt-cinq
Le quatre avril
Le Conseil Municipal de la commune de Saint-Sauveur-Camprieu (Gard)
Dûment convoqué, s'est réuni en session ordinaire, à la mairie,
Sous la présidence de Madame Nicole AMASSE, Maire

Date de convocation du Conseil Municipal : 31/03/2025

PRÉSENTS :
MMES/MM. Nicole AMASSE, Marion CHOQUET, Philippe BARNAUD, Fabien ARJAILLES, Romane MINIOU.

ABSENTS :
MMES/M. Florence MAURIN, Christine NIEL, Roger RODRIGUEZ.

PROCURATION : Néant

Il a été procédé, conformément à l'article L2121-15 du Code général des Collectivités Territoriales, à la nomination d'un secrétaire pris au sein du Conseil Municipal. Madame Marion CHOQUET a été nommée pour remplir ces fonctions.

OBJET : TE GARD – SMEG - SAINT-SAUVEUR-CAMPRIEU - SECTEUR 04N - 23-123-REN
RUE DE LA CLÉDETTE – RENFORCEMENT ÉLECTRIQUE DU POSTE « SALLE DES FÊTES »
DEMANDE D'INSCRIPTION AU PROGRAMME D'INVESTISSEMENT

Madame le Maire expose à l'Assemblée le projet envisagé pour les travaux : Renforcement.

Ce projet s'élève à 140 000,00 € HT soit 168 000,00 € TTC.

Définition sommaire du projet :

ENEDIS a transmis la FPT 2023R007 auprès du Territoire Énergie Gard – SMEG pour signaler des clients mal alimentés sur le poste « SALLE DES FÊTES » (réseau basse tension très long).

Les travaux consistent à réaliser une extension souterraine HTA S 3 X 150 mm² depuis le réseau aérien alimentant le Poste « ABÎME DE BRAMABIAU » jusqu'à la Rue de la CLÉDETTE afin d'implanter un PSSA 250kVA permettant d'alimenter le quartier en basse tension depuis ce nouveau poste.

..../...

Envoyé en préfecture le 08/04/2025
Reçu en préfecture le 08/04/2025
Publié le 08 AVR. 2025
ID : 030-213002975-20250404-2025_19-DE

2025-19

Conformément à ses statuts et aux règlements en vigueur, le Syndicat Mixte d'Électricité du Gard réalise des travaux électriques et d'éclairage public sur le territoire des communes adhérentes qui ont transféré leur maîtrise d'ouvrage de leur travaux d'électricité ou de leur travaux d'investissement sur le réseau d'éclairage public. Le SMEG réalise les travaux aux conditions fixées dans l'Etat Financier Estimatif (EFE).

Après l'exposé de Madame Le Maire et après en avoir délibéré,

LE CONSEIL MUNICIPAL,
(par 5 voix pour, 0 voix contre, 0 abstention)

1 - APPROUVE le projet dont le montant s'élève à 140 000,00 € HT soit 168 000,00 € TTC., dont le périmètre est défini dans le dossier d'avant-projet ci-joint, ainsi que l'Etat Financier Estimatif, et demande son inscription au programme d'investissement syndical pour l'année à venir.

2 - DEMANDE les aides qu'il est possible d'obtenir auprès d'autres organismes.

3 - S'ENGAGE à inscrire sa participation, telle qu'elle figure dans l'Etat Financier Estimatif ci-joint, et qui s'élèvera approximativement à 0,00 €.

4 - AUTORISE son Maire à viser l'Etat Financier Estimatif ci-joint, ainsi qu'un éventuel Bilan Financier Prévisionnel qui pourra définir ultérieurement la participation prévisionnelle compte tenue des décisions d'attribution des aides ou des modifications du projet.

5 - VERSERA, sa participation en deux acomptes comme indiqué dans l'Etat Financier Estimatif ou au Bilan Financier Prévisionnel :
- le premier acompte au moment de la commande des travaux,
- le deuxième acompte et solde à la réception des travaux.

6 - PREND NOTE qu'à la réception des travaux le syndicat établira l'état de solde des travaux, et calculera à ce moment la participation définitive de la collectivité sur la base des dépenses réalisées.

7 - Par ailleurs, la commune S'ENGAGE à prendre en charge tous les frais d'études dans le cas où le projet serait abandonné à la demande de la mairie.

8 - DEMANDE au service gestionnaire de voirie les autorisations relatives aux permissions de voirie et aux accords de voirie nécessaires à la bonne réalisation des travaux.

Ainsi fait et délibéré les jours, mois et an susdits.

La secrétaire de séance
Marion CHOQUET

Le Maire
Nicole AMASSE

MAIRIE DE ST-SAUVEUR-CAMPRIEU (GARD)

.../...

Envoyé en préfecture le 08/04/2025
Reçu en préfecture le 08/04/2025
Publié le 08 AVR. 2025
ID : 030-213002975-20250404-2025_19-DE

2025-19

⇨ Transmis à la Préfecture, le 08/04/2025
⇨ Reçu par la Préfecture, le 08 AVR. 2025
⇨ Retour en Mairie, le 08 AVR. 2025
⇨ Affiché le 08 AVR. 2025

Mme Le Maire certifie, sous sa responsabilité, le caractère exécutoire de cet acte, et informe qu'il peut faire l'objet d'un recours auprès du Tribunal Administratif de Nîmes dans un délai de deux mois à compter de sa publication et sa transmission aux services de l'État.

Envoyé en préfecture le 08/04/2025
Reçu en préfecture le 08/04/2025
Publié le 08 AVR. 2025
ID : 030-213002975-20250404-2025_19-DE

GARD - SMEG

23-123-REN
DOSSIER DE DEMANDE D'INSCRIPTION AU PROGRAMME D'INVESTISSEMENT

SAINT SAUVEUR CAMPRIEU - 04N
Rue de la Cledette - Renforcement électrique du Poste "SALLE DES FÊTES"

Secteur Energie :	04N - CEVENNES AIGOUAL
Responsable de Secteur :	François ABBOU - francois.abbou@territoireenergiegard.fr
Chargé d'affaires :	Nicolas WISNIEWSKI - nicolas.wisniewski@territoireenergiegard.fr

Documents :

- Modèle de délibération
- Etat Financier Estimatif
- Métré estimatif préliminaire
- Fiche technique
- Plan(s)
- Autre

4, rue Bridaine
30000 Nîmes
Tél : 04 66 38 65 75
contact@territoireenergiegard.fr

territoire d'énergie
GARD - SMEG

Envoyé en préfecture le 08/04/2025
Reçu en préfecture le 08/04/2025
Publié le 08 AVR. 2025
ID : 030-213002975-20250404-2025_19-DE

23-123-REN

ETAT FINANCIER ESTIMATIF

SAINT SAUVEUR CAMPRIEU - SECTEUR 04N

Rue de la Clédette - Renforcement électrique du Poste "SALLE DES FÊTES"

1. ETAT DES DEPENSES ESTIMATIVES

Dépenses prévisionnelles

Travaux :	118 658,94 € HT	
Ingénierie :	8 000,00 € HT	
ENEDIS :	4 000,00 € HT	
Autre :	8 000,00 € HT	
IC :	1 341,06 € HT	
Total des dépenses prévisionnelles :	**140 000,00 € HT**	**168 000,00 € TTC** (TVA: 20%)

2. ETAT DES AIDES POTENTIELLEMENT ATTRIBUABLES SOUS RESERVE DE DÉCISION D'ATTRIBUTION

Programme	Travaux HT subventionnés	Subvention			Participation Collectivité
FACE AB/REN 2025	140 000,00 €	FACE	80,00 %	112 000,00 €	0,00 €
		Syndicat	20,00 %	28 000,00 €	
	140 000,00 €			**140 000,00 €**	**0,00 €**

3. ETAT ESTIMATIF DE LA PARTICIPATION DE LA COLLECTIVITÉ

Participation de la collectivité aux travaux :	0 €
Participation aux frais d'investissement :	0 €
Participation estimative totale de la collectivité à verser au syndicat :	**0 €**

4. ESTIMATION DES VERSEMENTS DE LA PARTICIPATION DE LA COLLECTIVITÉ

Acompte N°1 de 50% :	0 €
Acompte N°2 et solde :	0 €
TOTAL	**0 €**

A SAINT-SAUVEUR-CAMPRIEU, le

Pour la collectivité :
SAINT SAUVEUR CAMPRIEU
le Maire, **Nicole AMASSE**

A NIMES, le 17/03/2025

Le Vice-Président
François ABBOU

4, rue Bridaine
30000 Nîmes
Tél : 04 66 38 65 75
contact@territoireenergiegard.fr

Envoyé en préfecture le 08/04/2025
Reçu en préfecture le 08/04/2025
Publié le 08 AVR. 2025
ID : 030-213002975-20250404-2025_19-DE

territoire d'énergie
GARD - SMEG

23-123-REN

MÉTRÉ ESTIMATIF PRÉLIMINAIRE

SAINT SAUVEUR CAMPRIEU - SECTEUR 04N

Rue de la Cledette - Renforcement électrique du Poste "SALLE DES FÊTES"

Code	Description	U.	Qte	Prix U.	Total HT
1500	Panneaux d'identification de chantier de dissimulation fixés sur toulousaine	U	1,00	145,20 €	145,20 €
1700	Mises en place du panneau mobile d'information de chantier SMEG	U	1,00	42,35 €	42,35 €
2301	Tranchée 0,30 m sans réfection provisoire ni définitive	ML	540,00	48,40 €	26 136,00 €
2604	Plus-value pour terrassement en terrain dur	M3	120,00	75,02 €	9 002,40 €
2619	Evacuation de déblais en décharge	M3	170,00	16,94 €	2 879,80 €
2620	Contrôle de compactage	1/2 J	1,00	605,00 €	605,00 €
2705	Réfection définitive de revêtement en bicouche pour tranchée 30 cm	ML	540,00	9,68 €	5 227,20 €
2720	Grave émulsion pour remblais spéciaux	M3	16,00	133,10 €	2 129,60 €
2801	Béton de propreté (B 20)	M3	5,00	296,45 €	1 482,25 €
2802	Béton de fondation (B 25)	M3	5,00	356,95 €	1 784,75 €
2804	Accès de poste cabine	U	1,00	1 028,50 €	1 028,50 €
3010	Mise à jour Plans Carto 200	ML	530,00	4,84 €	2 565,20 €
3014	Rapport de visite d'huissier	U	1,00	968,00 €	968,00 €
3018	Dossier d'exécution des travaux	U	1,00	242,00 €	242,00 €
3019	Installation de chantier	U	3,00	484,00 €	1 452,00 €
3020	Démarche pour coupure HTA et BT	U	1,00	302,50 €	302,50 €
3021	Dossier de mise sous tension pour ENEDIS	U	1,00	66,55 €	66,55 €
3022	Dossier de récolement	U	1,00	48,40 €	48,40 €
3023	Documents liés à la Sécurité Protection de la Santé	U	1,00	121,00 €	121,00 €
3027	Etablissement du plan conforme à execution	U	1,00	411,40 €	411,40 €
3334	Descente aéro-souterraine HTA-A	U	1,00	1 633,50 €	1 633,50 €
3335	Jeu de trois parafoudres HTA-A	U	1,00	1 415,70 €	1 415,70 €
3351	Raccordement sur faisceaux toutes sections	U	4,00	166,98 €	667,92 €
3355	Embout thermo rétractable pour extrémité toutes sections	U	4,00	64,13 €	256,52 €
3357	Shunt	U	2,00	290,40 €	580,80 €
3401	Mise à la terre	U	2,00	163,35 €	326,70 €
3402	Câblette de terre	ML	530,00	4,48 €	2 374,40 €
3502	Fourreau annelé Ø 110	ML	140,00	6,90 €	966,00 €
3503	Fourreau annelé Ø 160	ML	410,00	8,11 €	3 325,10 €
3602	Câble HTA S 3 x 150 mm2	ML	410,00	43,08 €	17 662,80 €
3606	Câble BTS 3 x 240 mm2 + 1 x 95 mm2	ML	140,00	35,70 €	4 998,00 €
3723	Descente aéro-souterraine BT	U	4,00	435,60 €	1 742,40 €

4, rue Bridaine
30000 Nîmes
Tél : 04 66 38 65 75
contact@territoireenergiegard.fr

territoire d'énergie
GARD - SMEG

Envoyé en préfecture le 08/04/2025
Reçu en préfecture le 08/04/2025
Publié le 08 AVR. 2025
ID : 030-213002975-20250404-2025_19-DE

23-123-REN

MÉTRÉ ESTIMATIF PRÉLIMINAIRE

SAINT SAUVEUR CAMPRIEU - SECTEUR 04N

Rue de la Cledette - Renforcement électrique du Poste "SALLE DES FÊTES"

Code	Description	U.	Qte	Prix U.	Total HT
3807	Poste au sol simplifié Type A (PSS-A)	U	1,00	14 410,00 €	14 410,00 €
3812	Transformateur cabine TPC H 52-524 de 250 kVA	U	1,00	10 480,00 €	10 480,00 €
3839	Départ BT sur tableau existant TIPI	U	2,00	589,50 €	1 179,00 €
				Total HT :	**118 658,94 €**
				Montant coef (0) :	0 €
				Ingénierie :	8 000,00 €
				ENEDIS :	4 000,00 €
				Coordination SPS :	0 €
				Divers :	8 000,00 €
				CTO :	0 €
				DAM :	0 €
				IC :	1 341,06 €
				Total net HT :	**140 000,00 €**
				TVA (20,00 %) :	28 000,00 €
				Total TTC :	**168 000,00 €**

4, rue Bridaine
30000 Nîmes
Tél : 04 66 38 65 75.
contact@territoireenergiegard.fr

Envoyé en préfecture le 08/04/2025
Reçu en préfecture le 08/04/2025
Publié le 08 AVR. 2025
ID : 030-213002975-20250404-2025_19-DE

territoire d'énergie
GARD - SMEG

23-123-REN

FICHE TECHNIQUE


SAINT SAUVEUR CAMPRIEU - SECTEUR 04N

Rue de la Cledette - Renforcement électrique du Poste "SALLE DES FÊTES"

Code	Description	U.	Qte
BT.P.A.01	Année de réalisation(date principale de réalisation prévue)	-	0
BT.P.L.03	Linéaire souterrain	ML	120
BT.P.L.01	Linéaire aérien	ML	120
HTA.P.T.01	Nombre de postes de transformation HTA/BT	U	1
HTA.E.T.01	Nombre de DMA(départs mal alimentés) à résorber	U	9
HTA.P.L.02	Linéaire souterrain	ML	400

4, rue Bédaine
30000 Nîmes
Tél : 04 66 38 65 75
contact@territoireenergiegard.fr

Envoyé en préfecture le 08/04/2025
Reçu en préfecture le 08/04/2025
Publié le 08 AVR. 2025
ID : 030-213002975-20250404-2025_19-DE

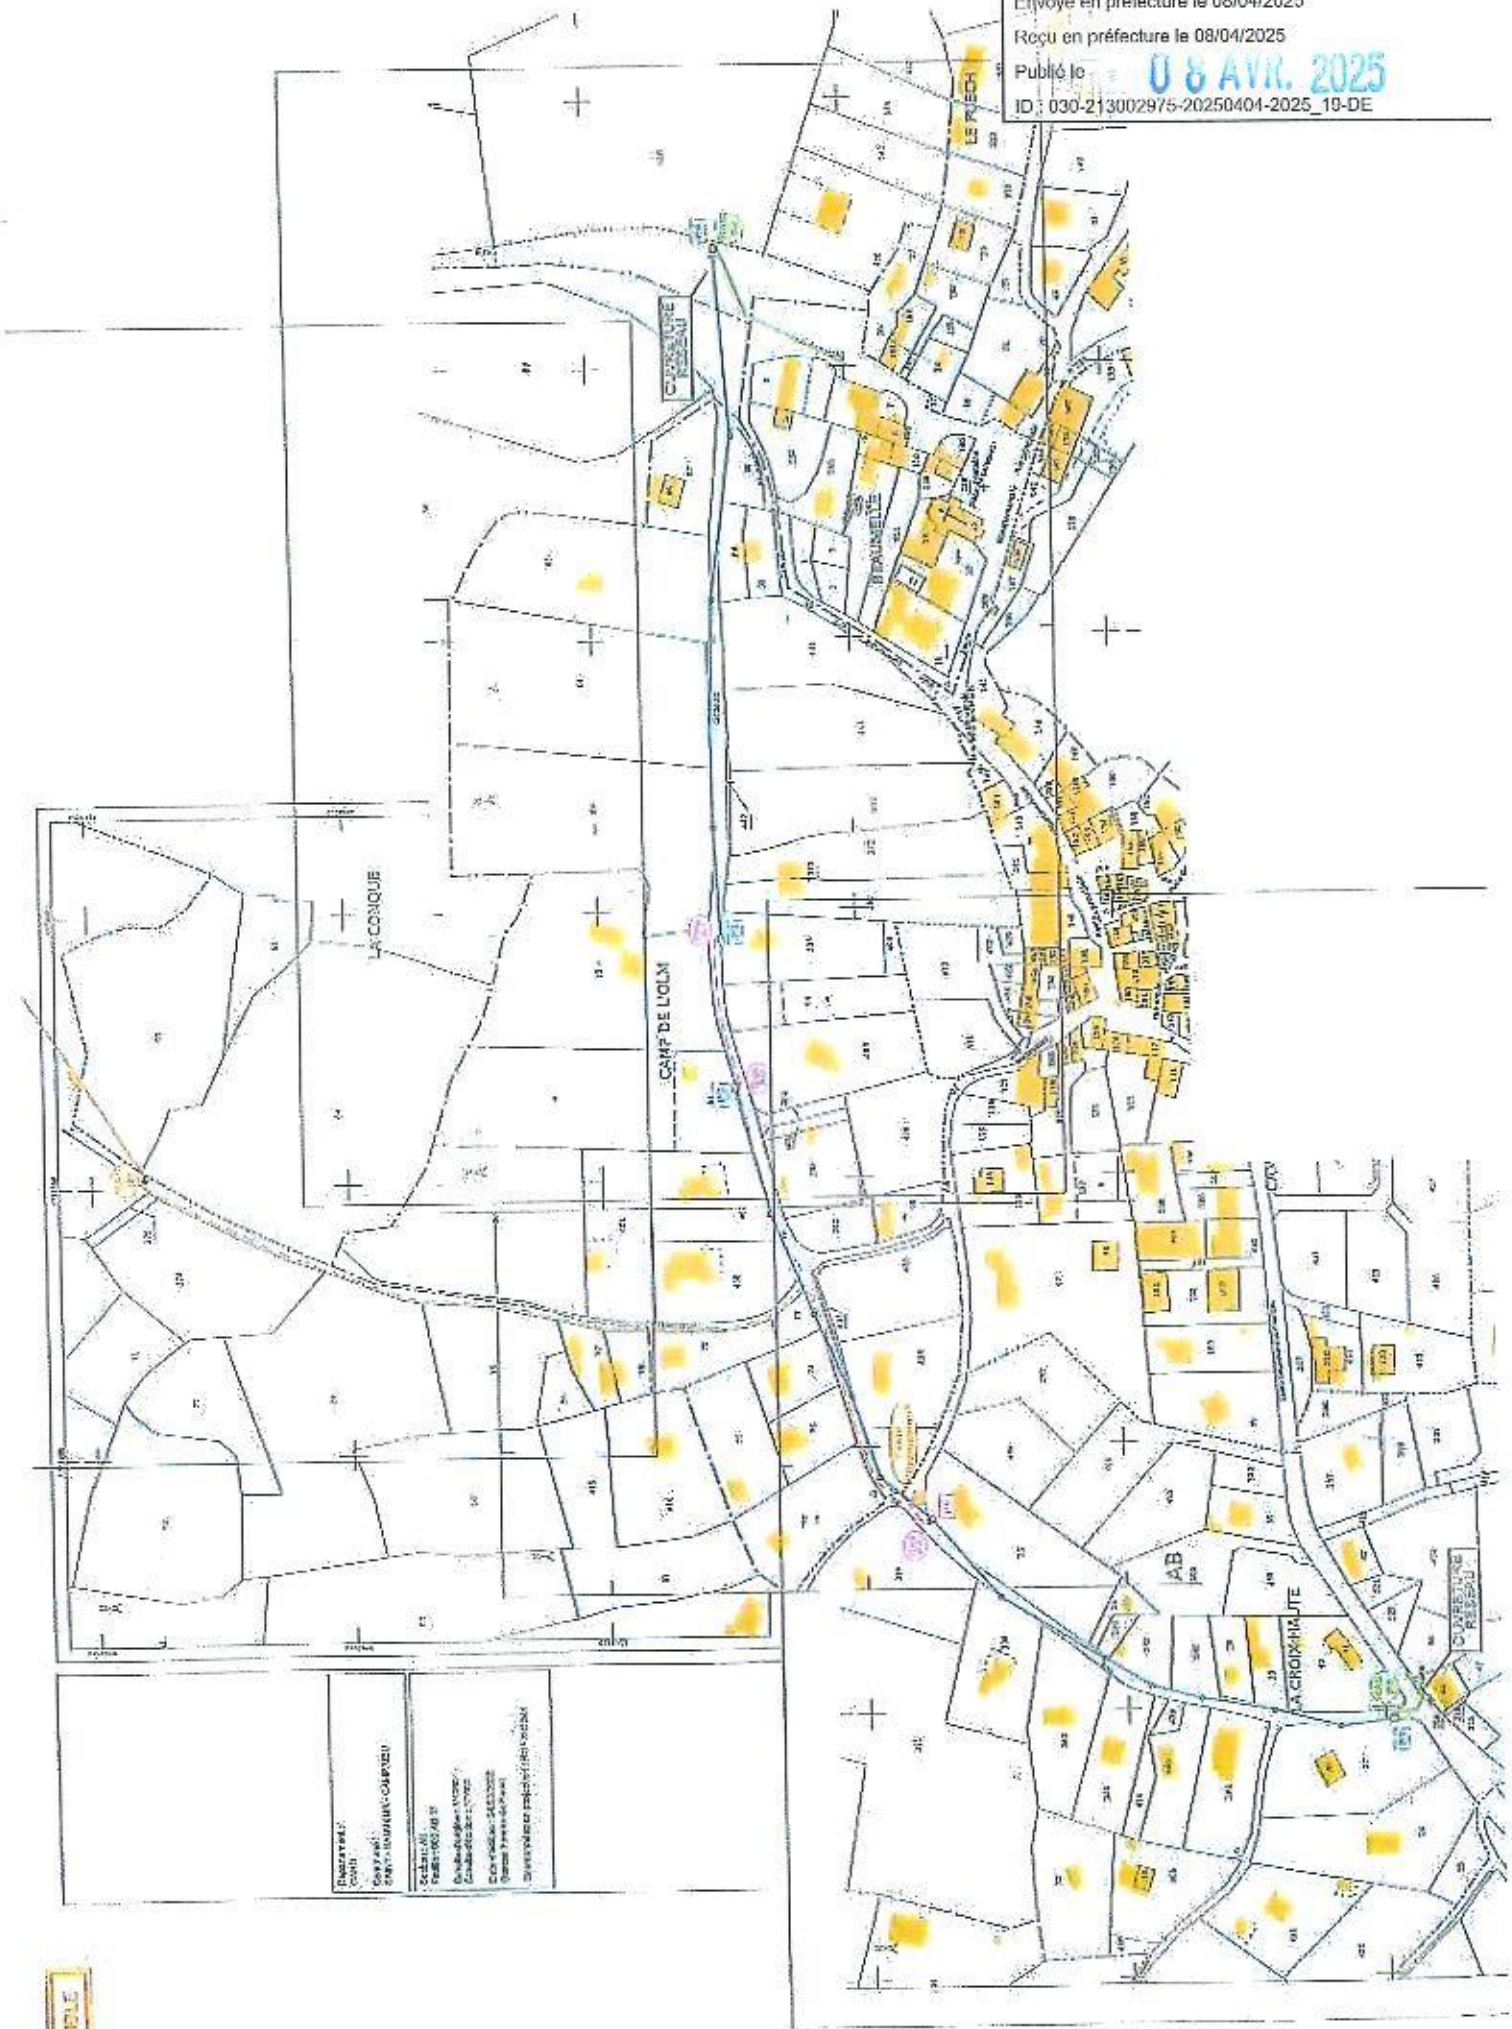


PLAN D'ENSEMBLE

Envoyé en préfecture le 08/04/2025
Reçu en préfecture le 08/04/2025
Publié le 08 AVR. 2025
ID : 030-213002975-20250404-2025_19-DE

PLAN DE POSE

ECHELLE : 1/1000

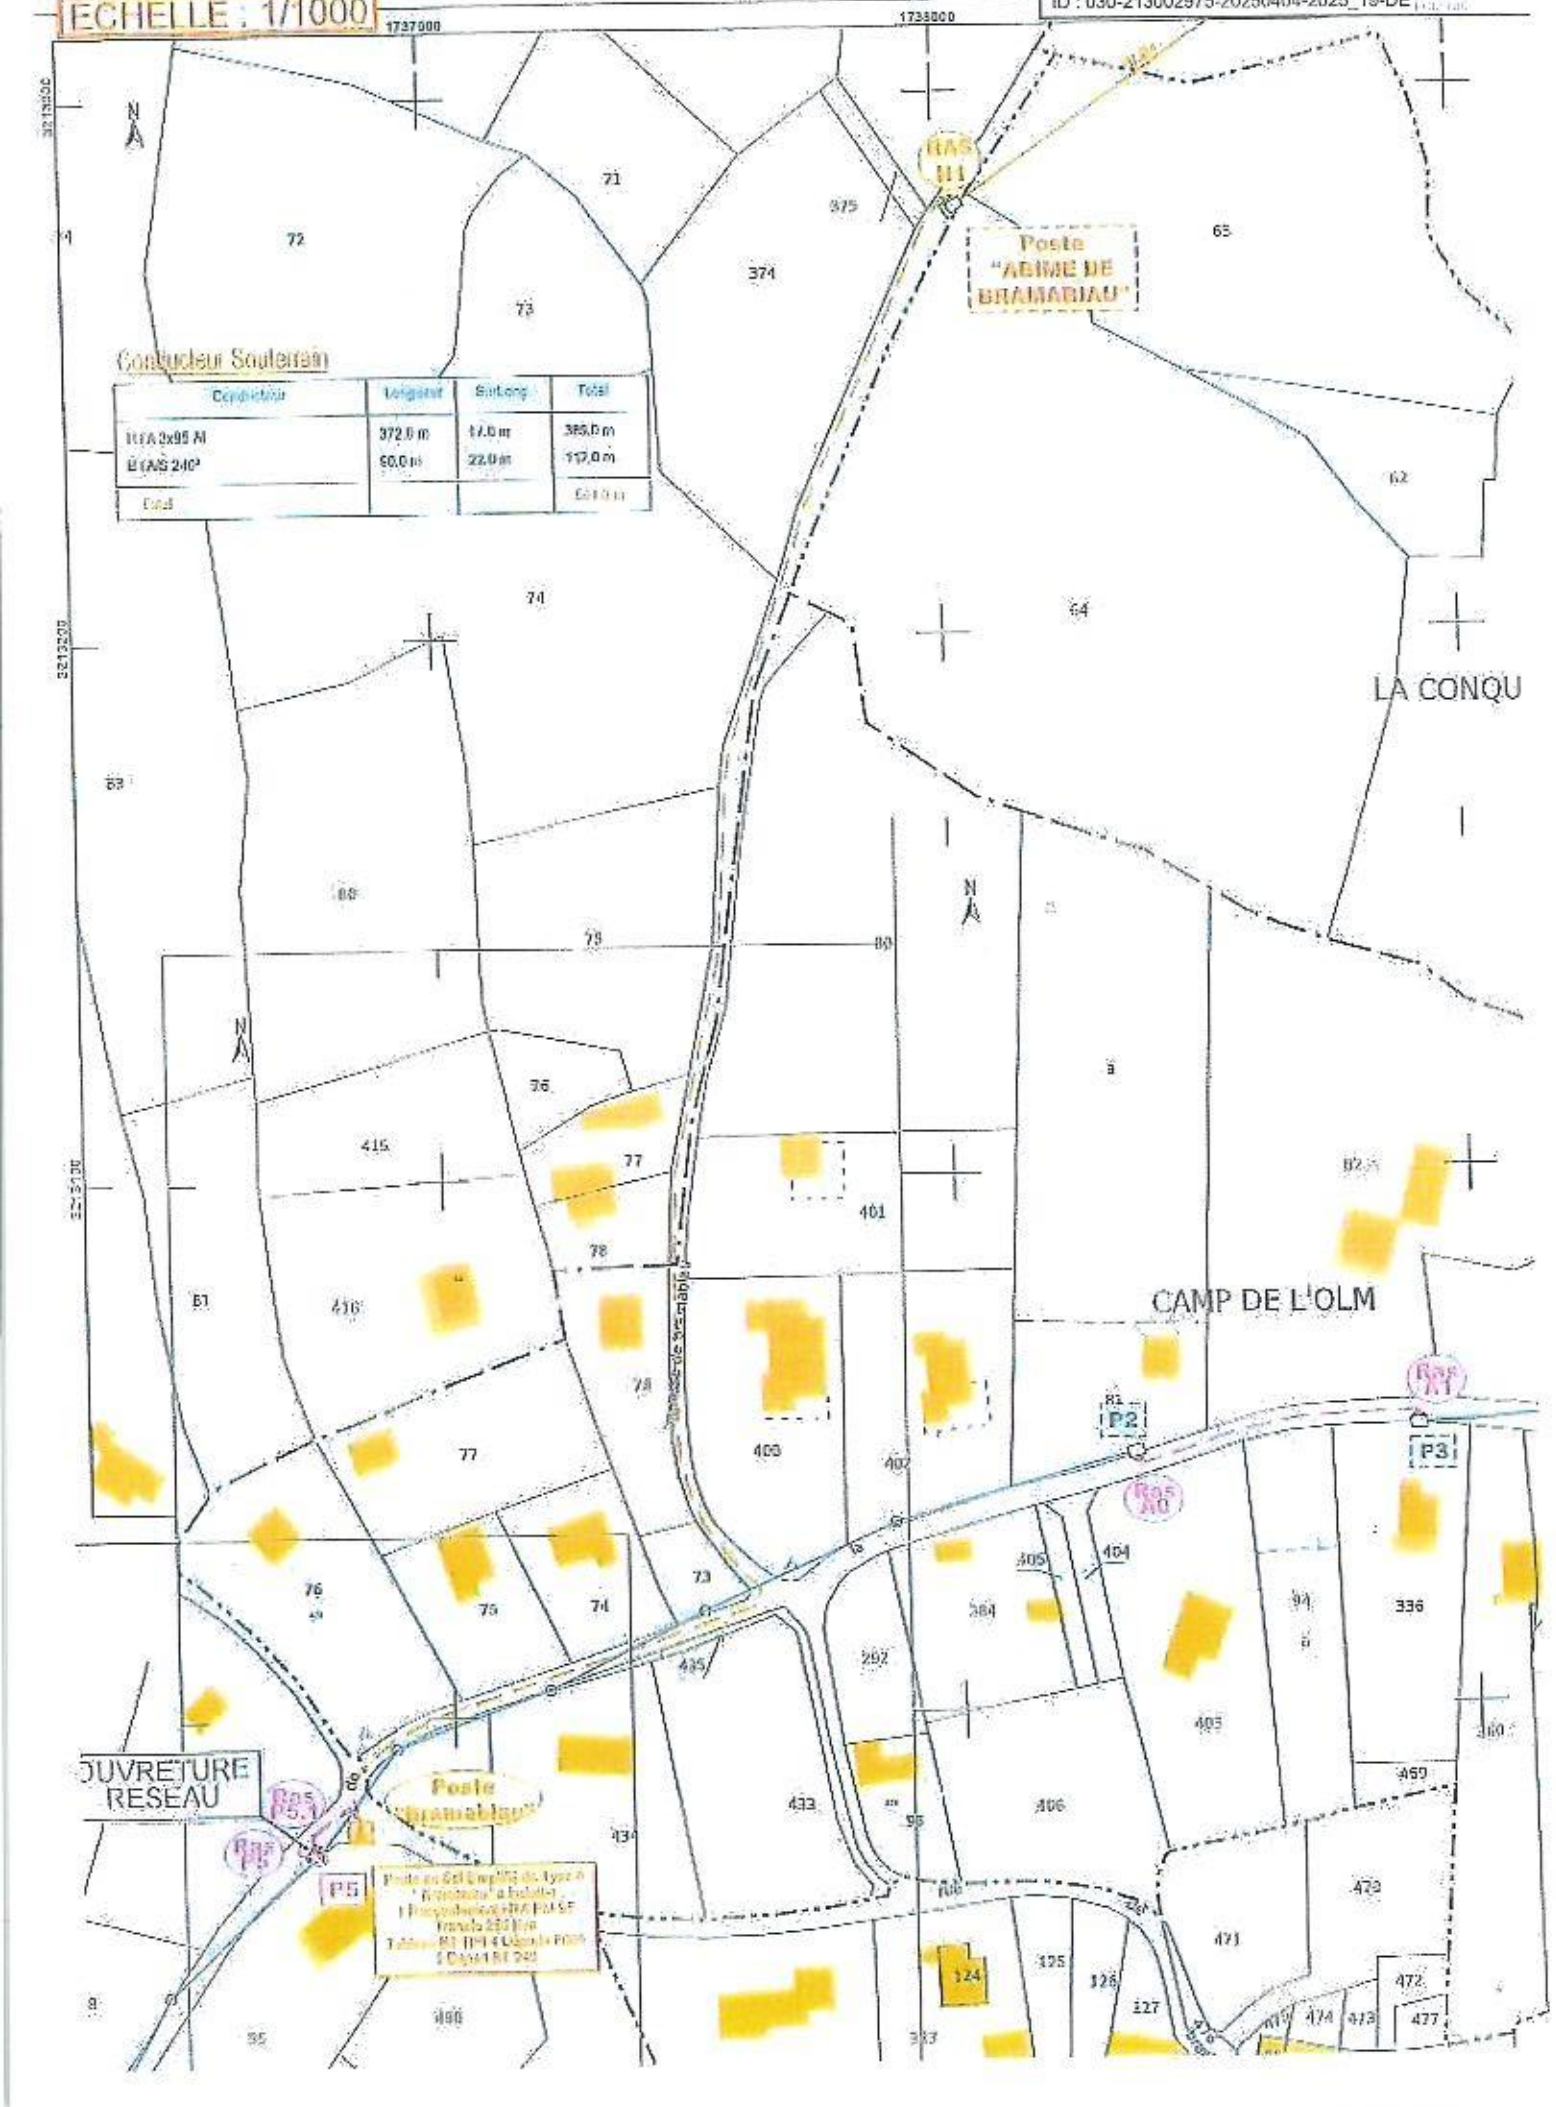


Conducteur	Longueur	Sur Long.	Total
HTA 3x95 Al	372.0 m	17.0 m	389.0 m
BT AS 240²	90.0 m	22.0 m	112.0 m
Total			

Envoyé en préfecture le 08/04/2025
Reçu en préfecture le 08/04/2025
Publié le 08 AVR. 2025
ID : 030-213002975-20250404-2025_19-DE

PLAN DE POSE

ECHELLE : 1/1000

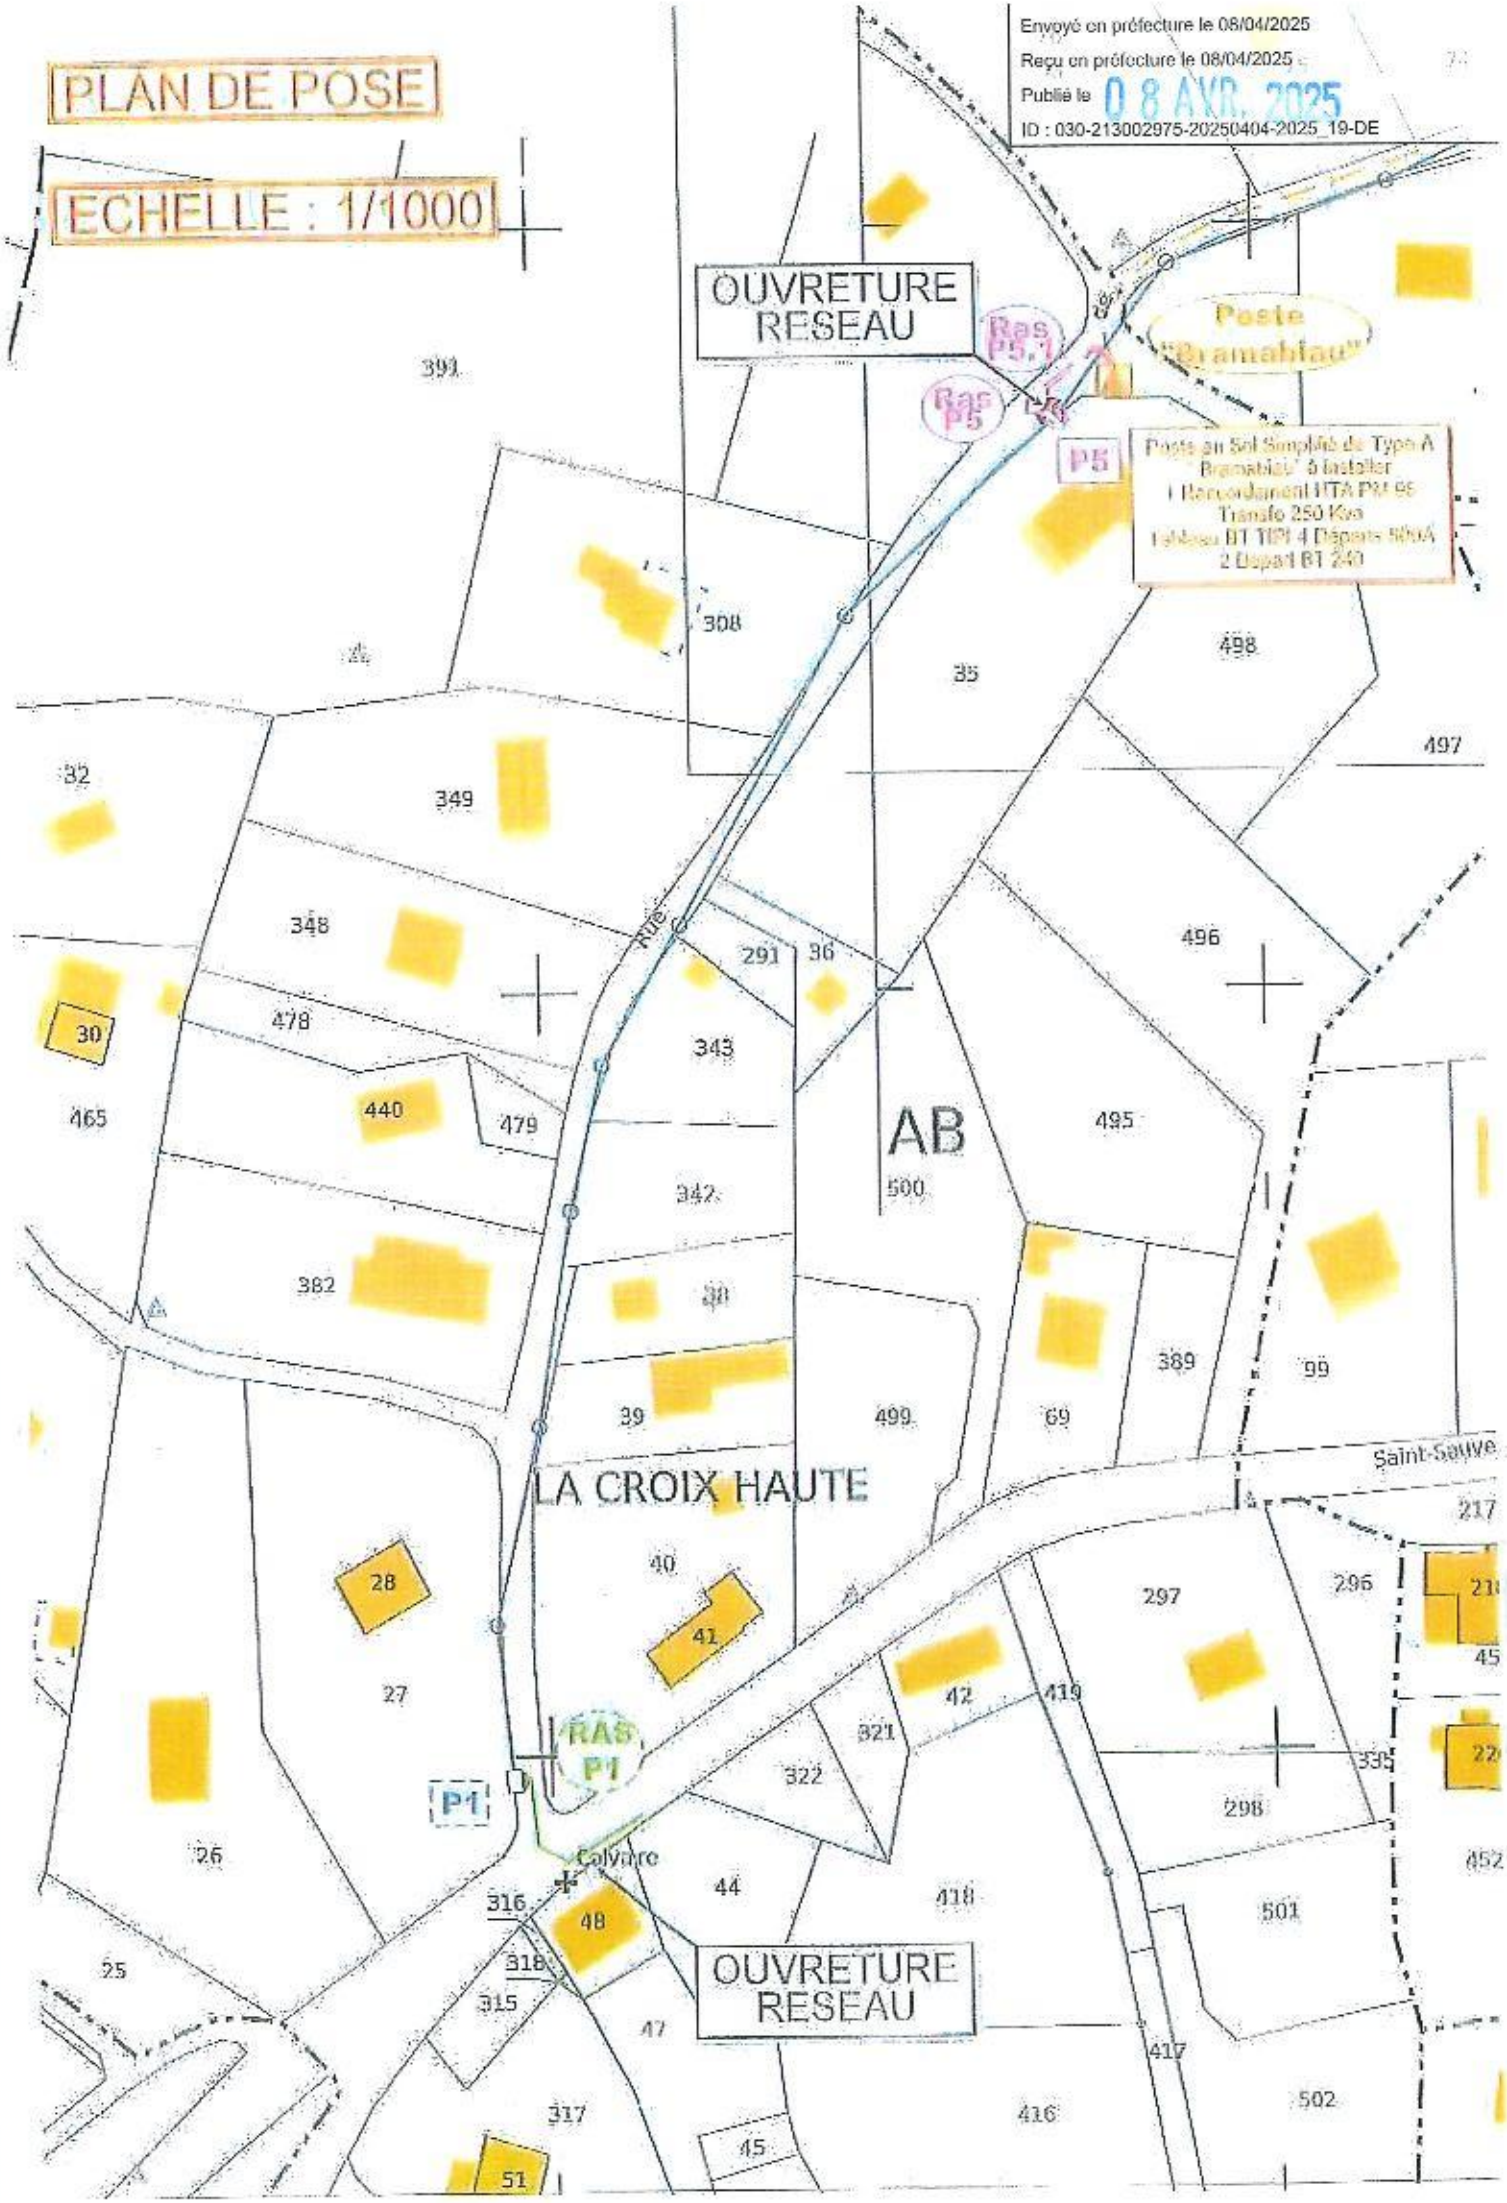

Envoyé en préfecture le 08/04/2025
Reçu en préfecture le 08/04/2025
Publié le 08 AVR. 2025
ID : 030-213002975-20250404-2025_19-DE

PLAN DE POSE

ECHELLE : 1/1000

